COMUNITÀ COLLINARE VALTIGLIONE E DINTORNI

COMUNE DI MONTALDO SCARAMPI

PROVINCIA DI ASTI

PIANO REGOLATORE GENERALE COMUNALE VARIANTE STRUTTURALE N. 4

PROGETTO PRELIMINARE

INDIVIDUAZIONE AMBITI DI VARIANTE

TAVOLA II

SCALA 1:5000

URBANISTA
STUDIO VILLERO
VIA PETRARCA 9A
14100 ASTI

IL PRESIDENTE

IL SEGRETARIO DELL'UNIONE
(DOTT. LUIGI BUSCAGLIA)

LA RESPONSABILE DEL PROCEDIMENTO
(DOTT.SSA GABRIELLA GENTILE)

DATA AGGIORNAMENTO CARTOGRAFIA: LUGLIO 2017
ADOTTATO CON DELIBERAZIONE C.U. N. IN DATA

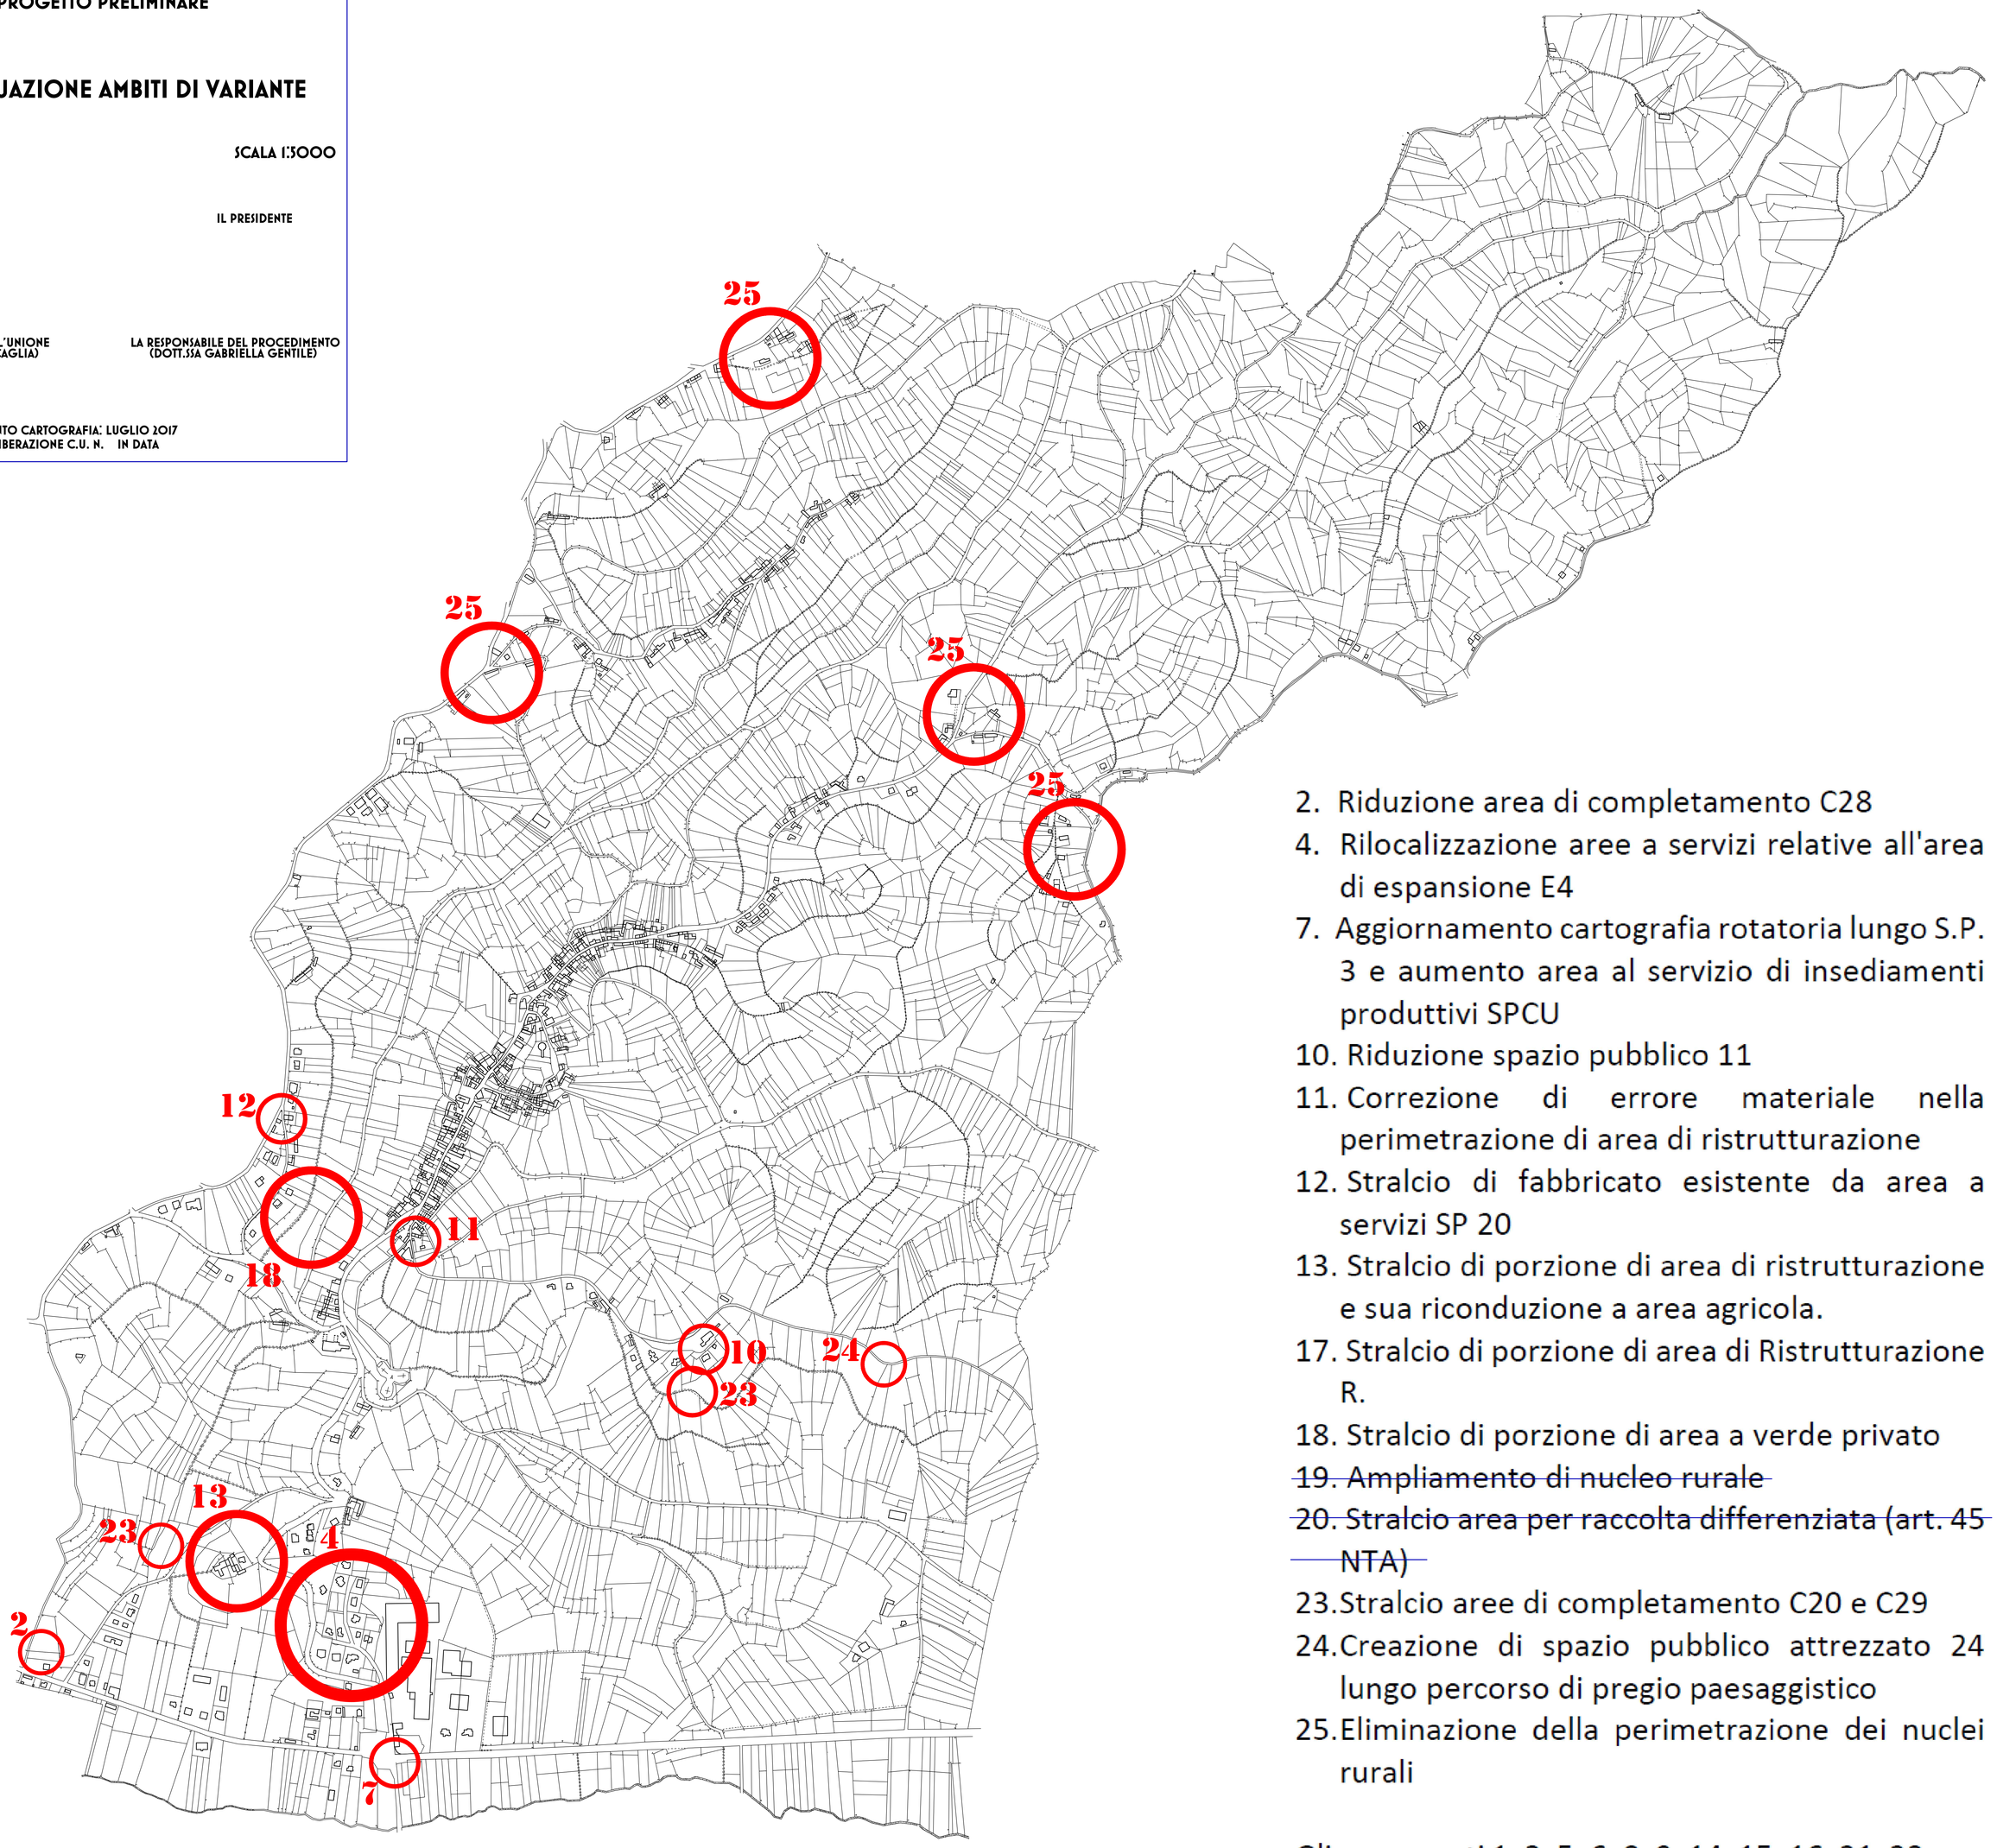

2. Riduzione area di completamento C28
4. Rilocalizzazione aree a servizi relative all'area di espansione E4
7. Aggiornamento cartografia rotatoria lungo S.P. 3 e aumento area al servizio di insediamenti produttivi SPCU
10. Riduzione spazio pubblico 11
11. Correzione di errore materiale nella perimetrazione di area di ristrutturazione
12. Stralcio di fabbricato esistente da area a servizi SP 20
13. Stralcio di porzione di area di ristrutturazione e sua riconduzione a area agricola.
17. Stralcio di porzione di area di Ristrutturazione R.
18. Stralcio di porzione di area a verde privato
~~19. Ampliamento di nucleo rurale~~
~~20. Stralcio area per raccolta differenziata (art. 45 NTA)~~
23. Stralcio aree di completamento C20 e C29
24. Creazione di spazio pubblico attrezzato 24 lungo percorso di pregio paesaggistico
25. Eliminazione della perimetrazione dei nuclei rurali

Gli argomenti 1, 3, 5, 6, 8, 9, 14, 15, 16, 21, 22 non sono individuabili puntualmente.